









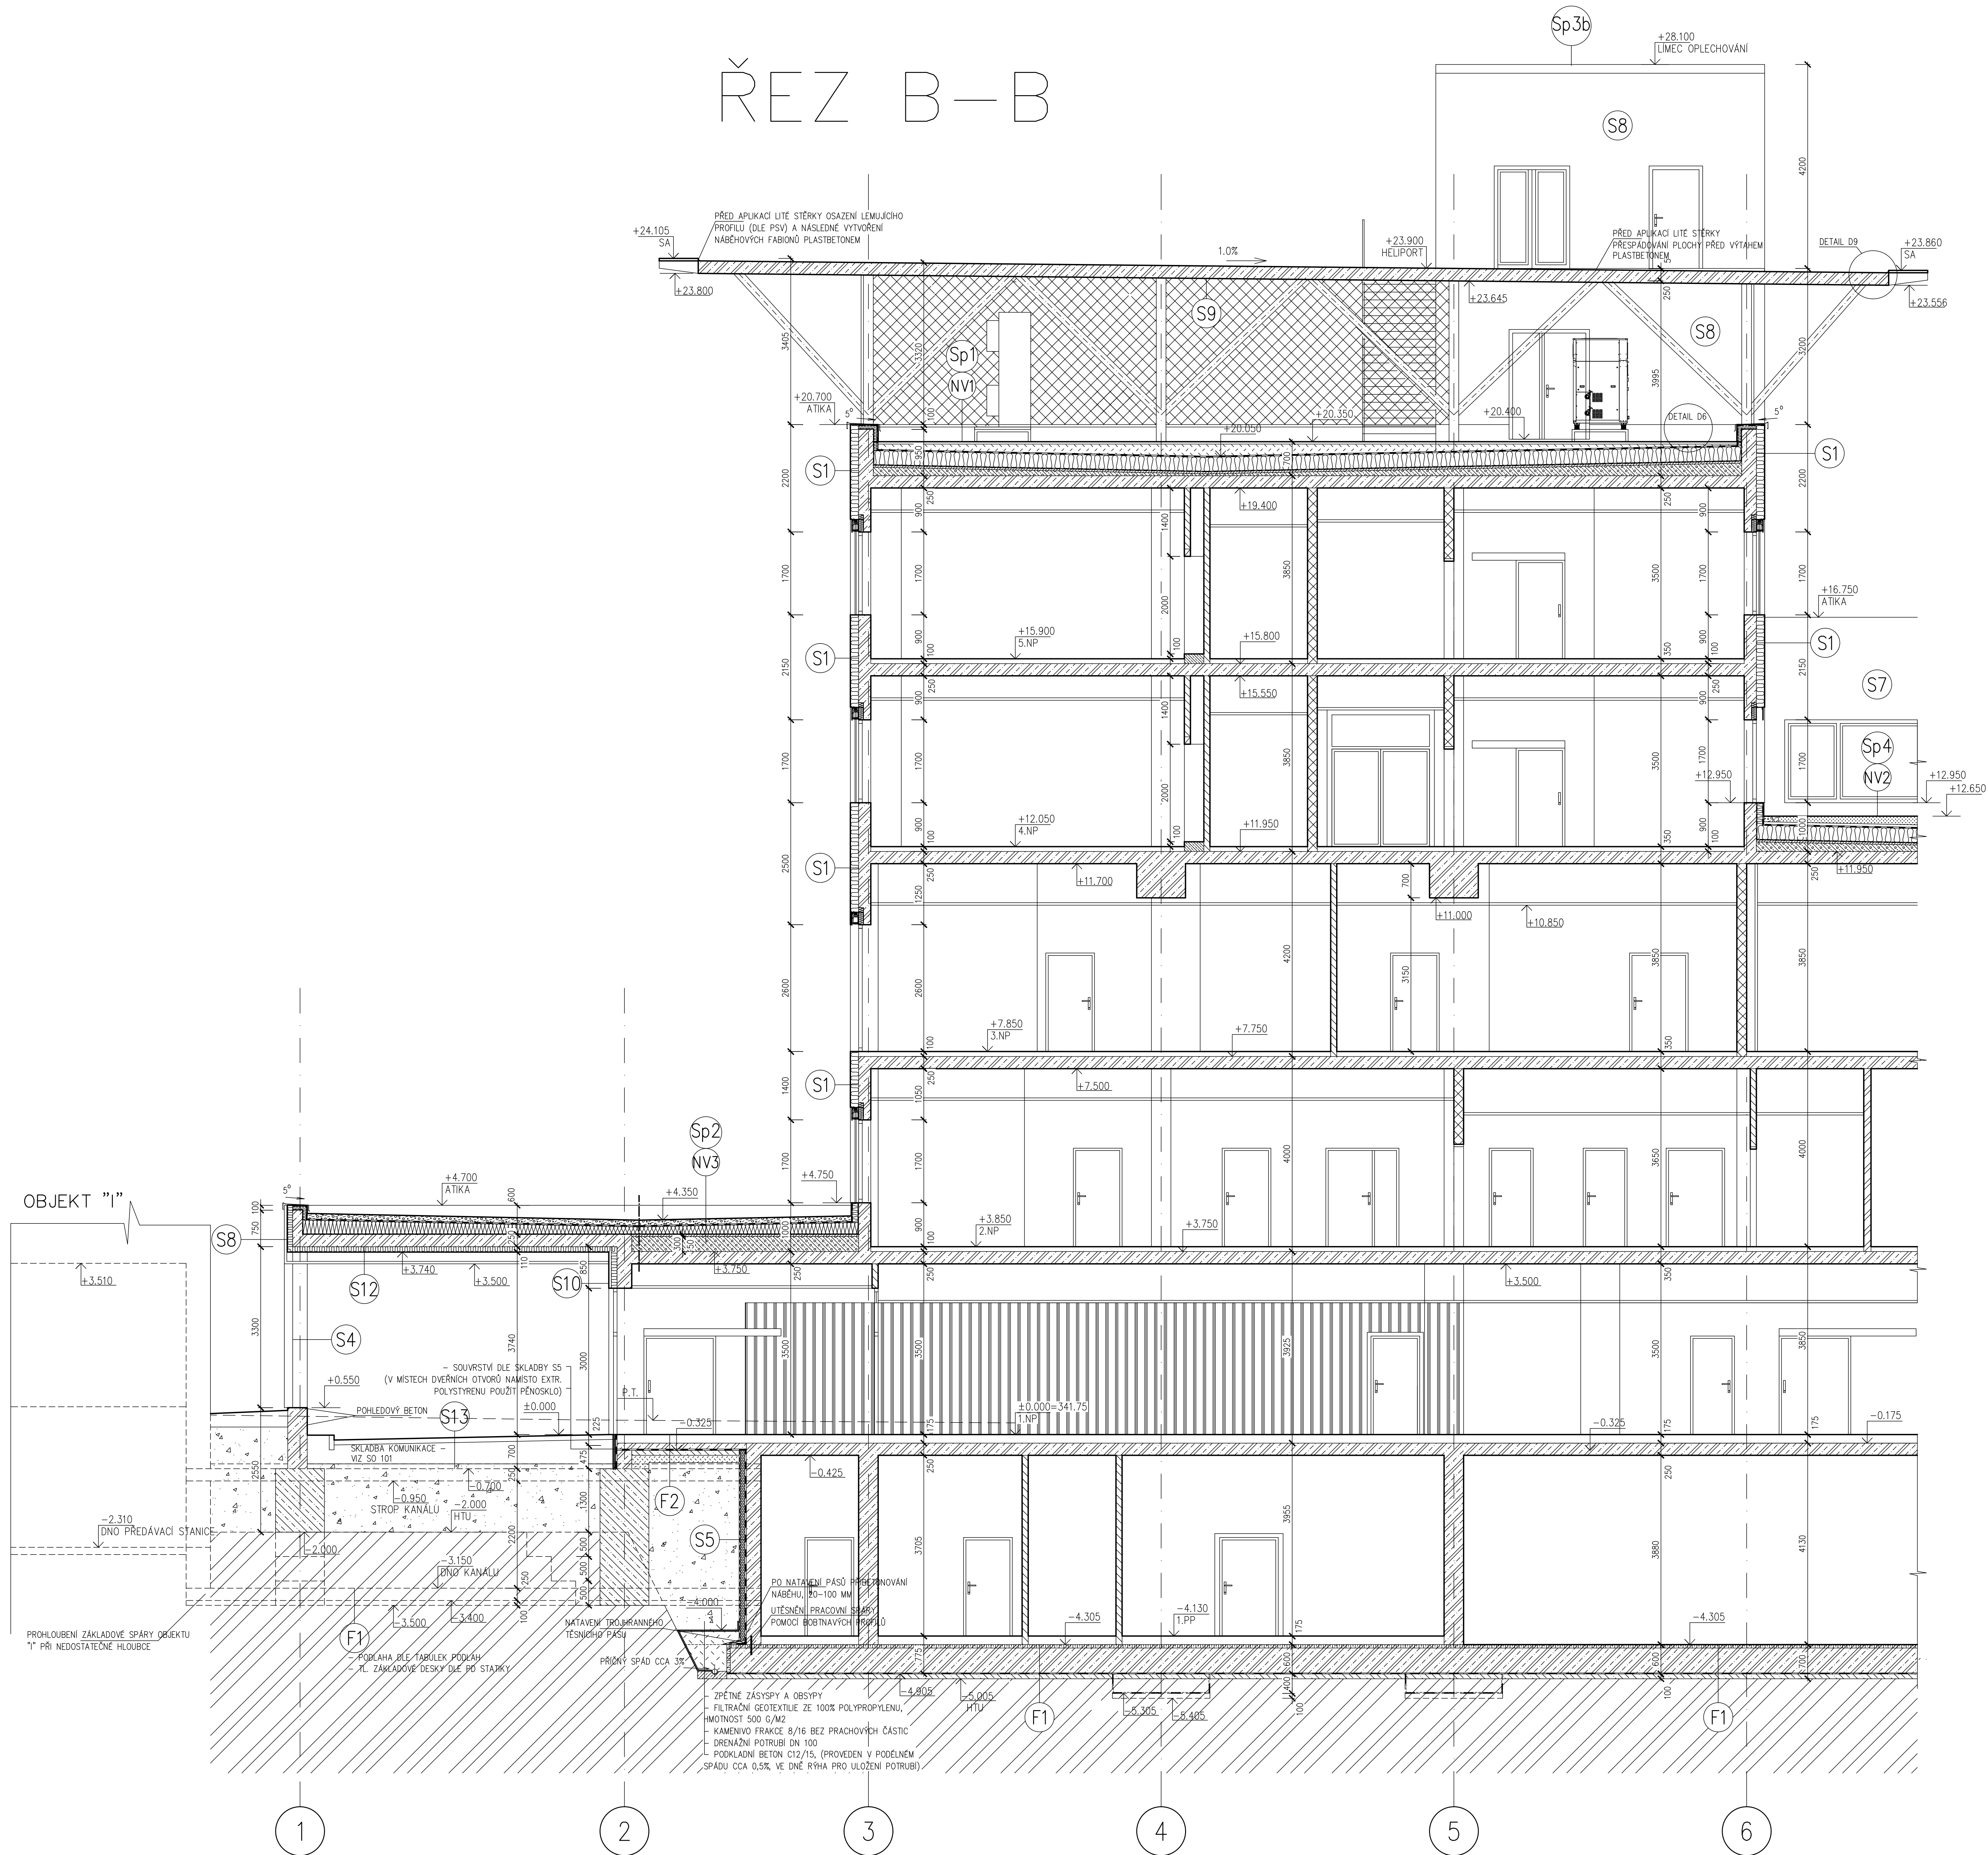

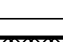





ŘEZ B-B



LEGENDA HMOT:

- | | BOURANÉ KONSTRUKCE |
|---|---|
|  | ZEVLO A KONSTRUKCE STAVAJÍCÍ |
|  | ZEVLO TL. 400 MM 2 CHELIVKOU KERAMICKÝCH PÁLENÝCH BLOKŮ 40 P4d, P 10, NA MC 5,0 MPa
PARAMETRY S OMIČTOU 25 15 MM – R _{ar} min. 48 dB, R _{el} 180 DPl, R _{ar} min. 2,78 m2/mV |
|  | ZEVLO TL. 300 MM 2 CHELIVKOU KERAMICKÝCH PÁLENÝCH BLOKŮ 30 P4d, P 10, NA MC 5,0 MPa
PARAMETRY S OMIČTOU 25 15 MM – R _{ar} min. 48 dB, R _{el} 180 DPl, R _{ar} min. 1,52 m2/mV |
|  | ZEVLO TL. 250 MM 2 CHELIVKOU KERAMICKÝCH PÁLENÝCH BLOKŮ 24 P4d, P 10, NA MC 5,0 MPa
PARAMETRY S OMIČTOU 25 15 MM – R _{ar} min. 52 dB, R _{el} 180 DPl, R _{ar} min. 0,89 m2/mV |
|  | ZEVLO TL. 200 MM 2 KERAMICKÝCH KERAMICKÝCH PÁLENÝCH BLOKŮ 19 AKU P4d, P 10, NA MC 2,5 MPa
PARAMETRY S OMIČTOU 25 15 MM – R _{ar} min. 52 dB, R _{el} 180 DPl, R _{ar} min. 0,84 m2/mV |
|  | ZEVLO TL. 150 MM 2 CHELIVKOU KERAMICKÝCH PÁLENÝCH BLOKŮ 14 P4d, P 10, NA MC 2,5 MPa
PARAMETRY S OMIČTOU 25 15 MM – R _{ar} min. 44 dB, R _{el} 120 DPl, R _{ar} min. 0,52 m2/mV |
|  | ZEVLO TL. 125 MM 2 CHELIVKOU KERAMICKÝCH PÁLENÝCH BLOKŮ 11 AKU P4d, P 10, NA MC 2,5 MPa
PARAMETRY S OMIČTOU 25 15 MM – R _{ar} min. 44 dB, R _{el} 120 DPl, R _{ar} min. 0,38 m2/mV |
|  | ZEVLO 2 CHEL PLYNULÝCH CIP-P 15, NA MALTU MC 5,0 MPa
PARAMETRY S OMIČTOU 25 15 MM – R _{ar} min. 48 dB, R _{el} 180 DPl |
|  | MONOLITICKÉ ŽELEZOBETONOVÉ KONSTRUKCE – BUDOU PROVĚZENY Z BETONU DE ODOLU STAVBY
PROBLÉMY VYŘEŠENÉ SÁČETI BUDOU PROVĚZENY JAKO VODOSTAUPNÉ KONSTRUKCE VČETNĚ
VÝSTŘIKOVÉ ŘEŠENÍ TLAKY |

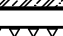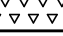SKLADBA OBVODOVÝCH PLÁŠŤŮ :

PODROBNÝ POPIS VIZ. SAMOSTATNÁ ČASŤ DOKUMENTACE – SKLADBY OBVODOVÉHO PLAŠŤE A STŘEŠNÍHO PLAŠŤE (VÝKRES ČÍSLO 213)

- 51) SYSTÉMOVÁ SKLADBA KONTAKTNÍHO ZÁPLETENÍ S OMIKUTOU ZRŮSTNOSTI 1,5 MM S T.L. Z MIN. VLN. 17,60 MM ODSŮSTNU JE VÝKRESU POHLEDU
- 52) SYSTÉMOVÁ SKLADBA KONTAKTNÍHO ZÁPLETENÍ STROPU – VODOROVNÝ PŘESAH OBJEKTU S OMIKUTOU ZRŮSTNOSTI 1,5 MM S T.L. Z MIN. VLN. 17,60 MM, ODSŮTN – VÍZ VÝKRESU POHLEDU
- 53) SYSTÉMOVÁ SKLADBA KONTAKTNÍHO ZÁPLETENÍ STROPU – VODOROVNÝ PŘESAH OBJEKTU – BEZ OMIKUTY, S T.L. Z MIN. VLN. 17,60 MM
- 54) O CCA 1000 MM NÍŽE PROVEDENA DLAŽDIČOVÁ KONSTRUKCE S KONTAKTNÍM ZÁPLETENÍM
- 55) SKLADBA KONTAKTNÍHO ZÁPLETENÍ S OMIKUTOU ZRŮSTNOSTI 1,5 MM S T.L. Z MIN. VLN. 17,60 MM, NA KRUHOVÉ SLoupY ODSŮTN JE VÝKRESU POHLEDU
- 56) STRUKTUROVANÁ PROBÁVENÁ OMIKTA ZRŮSTNOSTI 1,5 MM, NA KRUHOVÉ SLoupY ODSŮSTNU JE VÝKRESU POHLEDU
- 57) SKLADBA VNĚJŠÍHO PODZEMNÍCH STĚN S T.L. Z XPS 17,120 MM
- 58) SKLADBA PROVĚTRÁVANÉ FASÁDY S T.L. Z MIN. VLN. 17,120 MM S EXTERIÉROVOU DESKOU – SMALTOVANÁ SKLENĚNÁ DESKA KOTVENÁ NA NOSNÉM ROŠTĚ, BARVA BILÁ
- 59) SKLADBA PROVĚTRÁVANÉ FASÁDY S EXTERIÉROVOU DESKOU – VLAKNOCEMENTOVÉ PŘÍRODNÍ PROBÁVENÉ FASÁDNÍ DESKY, BARVA DE POUHLEDU, S T.L. Z MIN. VLN. 17,120 MM
- 60) SYSTÉMOVÁ SKLADBA KONTAKTNÍHO ZÁPLETENÍ S OMIKUTOU ZRŮSTNOSTI 1,5 MM S T.L. Z MIN. VLN. 17,120 MM ODSŮSTNU JE VÝKRESU POHLEDU
- 61) S PŘEDSÁZKOU SYSTÉMOVOU KONSTRUKCI Z DESK Z FASÁDNÍHO TAHOKOVU
- 62) POHLEDY VĚTŠÍ BEZ HYDROIZOLACIÍ OCHRANNÝM BEZARÝBNÝM NÁTĚREM
- 63) SKLADBA PROVĚTRÁVANÉ FASÁDY S EXTERIÉROVOU DESKOU – VLAKNOCEMENTOVÉ PŘÍRODNÍ PROBÁVENÉ FASÁDNÍ DESKY, BARVA DE POUHLEDU, S T.L. Z MIN. VLN. 17,120 MM
- 64) SKLADBA STROPU PODZEMNÍCH KANÁLŮ S T.L. Z XPS 17,120 MM
- 65) SKLADBA PODZEMNÍCH STĚN S T.L. Z XPS 17,120 MM
- 66) SKLADBA PODZEMNÍCH STĚN S T.L. Z XPS 17,120 MM – BEZ TEPELNÉHO ISOLANTU

SKLADBA STŘEŠNÍCH PLÁŠŤŮ

PODROBNÝ POPIS VIZ. SAMOSTATNÁ ČASŤ DOKUMENTACE – SKLADBY OBVODOVÉHO PLÁŠŤE A STŘEŠNÍHO PLÁŠŤE (VÝKRES ČÍSLO 213). DALE JE NEHLINOU SOUČASŤÍ PROJEKTU DOKUMENT – "TECHNICKÉ SPECIFIKACE VÝROBKŮ" S PODROBNĚ POPISANÝMI TECHNICKÝMI A ESTETICKÝMI POŽADAVKY NA JEDNOTLIVÉ KOMPONENTY SKLADEB

- Sp1 – SKLADBA PLOCHÉ JEDNOPLÁŠŤOVÉ STŘECHY S TEPELNOU IZOLACÍ TL.300 MM S KLASIFIKACÍ Broof(T3)
- Sp2 – SKLADBA PLOCHÉ JEDNOPLÁŠŤOVÉ STŘECHY S TEPELNOU IZOLACÍ POMOCÍ SPÁDOVÝCH KLINŮ S PRŮMĚRNOU TL.200 MM, S KLASIFIKACÍ Broof(T3)
- Sp3 – SKLADBA PLOCHÉ JEDNOPLÁŠŤOVÉ STŘECHY S TEPELNOU IZOLACÍ TL.220 MM S KLASIFIKACÍ Broof(T3)
- Sp4 – SKLADBA PLOCHÉ JEDNOPLÁŠŤOVÉ STŘECHY S TEPELNOU IZOLACÍ TL.300 MM S KLASIFIKACÍ Broof(T3), SKLADBA POD SOUVISITÍ ZELENE STŘECHY

POVRCHOVÉ NÁŠLAPNÉ VRSTVY NA PLOCHÉ STŘEŠE

- NV 1 – SKLADBA NA PLOCHÉ JEDNOPLAŠTOVÉ STŘEŠE – POCHŮZÍ "SERVISNI" PRO PŘÍSTUP TECHNOLOGICKÝM ZAŘÍZENÍM UMÍSTĚNÝCH NA STŘEŠNÍM PLAŠTI – VELKOFORMÁTOVÁ DLAŽBA
- NV 2 – SKLADBA NA PLOCHÉ JEDNOPLAŠTOVÉ STŘEŠE – ZELENA STŘECHA VE FORMĚ ROZCHODNÍKŮ NENAROCNÝCH NA VLHKOST
- NV 3 – SKLADBA NA PLOCHÉ JEDNOPLAŠTOVÉ STŘEŠE – POHLEDOVÁ A OCHRANNÁ VRSTVA STŘEŠNÍHO PLAŠTĚ Z VRSTVY OBÝCH VALOUNŮ

DOKUMENTACE SKUTEČNÉHO PROVEDENÍ STAVBY

10.000	ŠROVĚN	ROPLAUX 1 NR.	344.75 B
--------	--------	---------------	----------

±0.000 = UROVEN PODLAHY I.NP = 341.75 B.p.v.

F1.1.1 ARCHITEKTONICKÉ A STAVEBNĚ TECHNICKÉ ŘEŠENÍ

KONSTRUKCE ZAKRYTÉ JINÝMI KONSTRUKCEMI BYLY ZAKRESLENY Z PODKLADŮ POSKYTNUTÝCH
ZMOTOATELEM STAVBY. GEODETIEM STAVBY PŘÍKADNĚ Z PODKLADŮ JEDNOTLIVÝCH SUBORDINATE

ZHOTOVITELEM STAVBY, GEODETEM STAVBY, PRÍPADNE Z POKRYTOU JEDNOTLIVÝCH SUBODRŽATEĽ
PROJEKTANT NENESE ZODPOVEDNOSŤ ZA TRASY, JEJICH POLOHU NEBYLO MOŽNO OVRÍTI.

ENTO VYKRES A JEHO DETAILY JSOU MAJETKEM ZHOTOVITELE A NESMÍ BYT POUŽIT CELY ANI Z ČÁSTI BEZ JEHO PÍSEMNÉHO SOUHLASU (DLE ZÁKONA Č. 121/2000 Sb.).

ZPRACOVATEL DÍLCI ČASTI: ATELIER PENTA v.o.s., Mrštíkova 12, 586 01 Jihlava		
VEDOUcí PROJEKTANT	VYPRACOVAL	KONTROLOVAL

ING.ARCH. J. HOMOLKA, CSc.	ING. VIKTOR ŠLAPAL	ING. JIŘÍ BROŽ
----------------------------	--------------------	----------------

GENERÁLNÍ PROJEKTANT: ATELIER PENTA v.o.s., Mrštíkova 12, 586 01 Jihlava

VEDOUCÍ PROJEKTANT	Hlavní inženýr projektu
Ing. Arch. Jaromír Homolka, CSc.	Ing. Viktor Šlapal

INVESTOR : Moravskoslezský kraj, 28. Příjna 117, Ostrava

NAZEV AKCE:

PAVILON CHIRURGICKÝCH ŮBORŮ
V NEMOCNICI VE FRÝDKU - MÍSTKU p.o.

VÝKRES

REZ B-B

	CSLO PAR
--	----------

1	2	3	466
1001-0

Mršitkova 12, 588 01, Jihlava
tel.: +420 567 312 451-4, fax: +420 567 3124 55

penta

Mrštíkova 12, 586 01, Jihlava

tel.: +420 567 312 451-4, fax: +420 567 3124 555	
FORMÁT	20 x A4

DATUM	5 / 2015
STUPEŇ	DEDE

STUPEN	DSPS
ZAK. ČÍSLO	A 12-15-SPS

NĚŘITKO	Č. VÝKRESU
1:50	210

1:00	210
------	-----