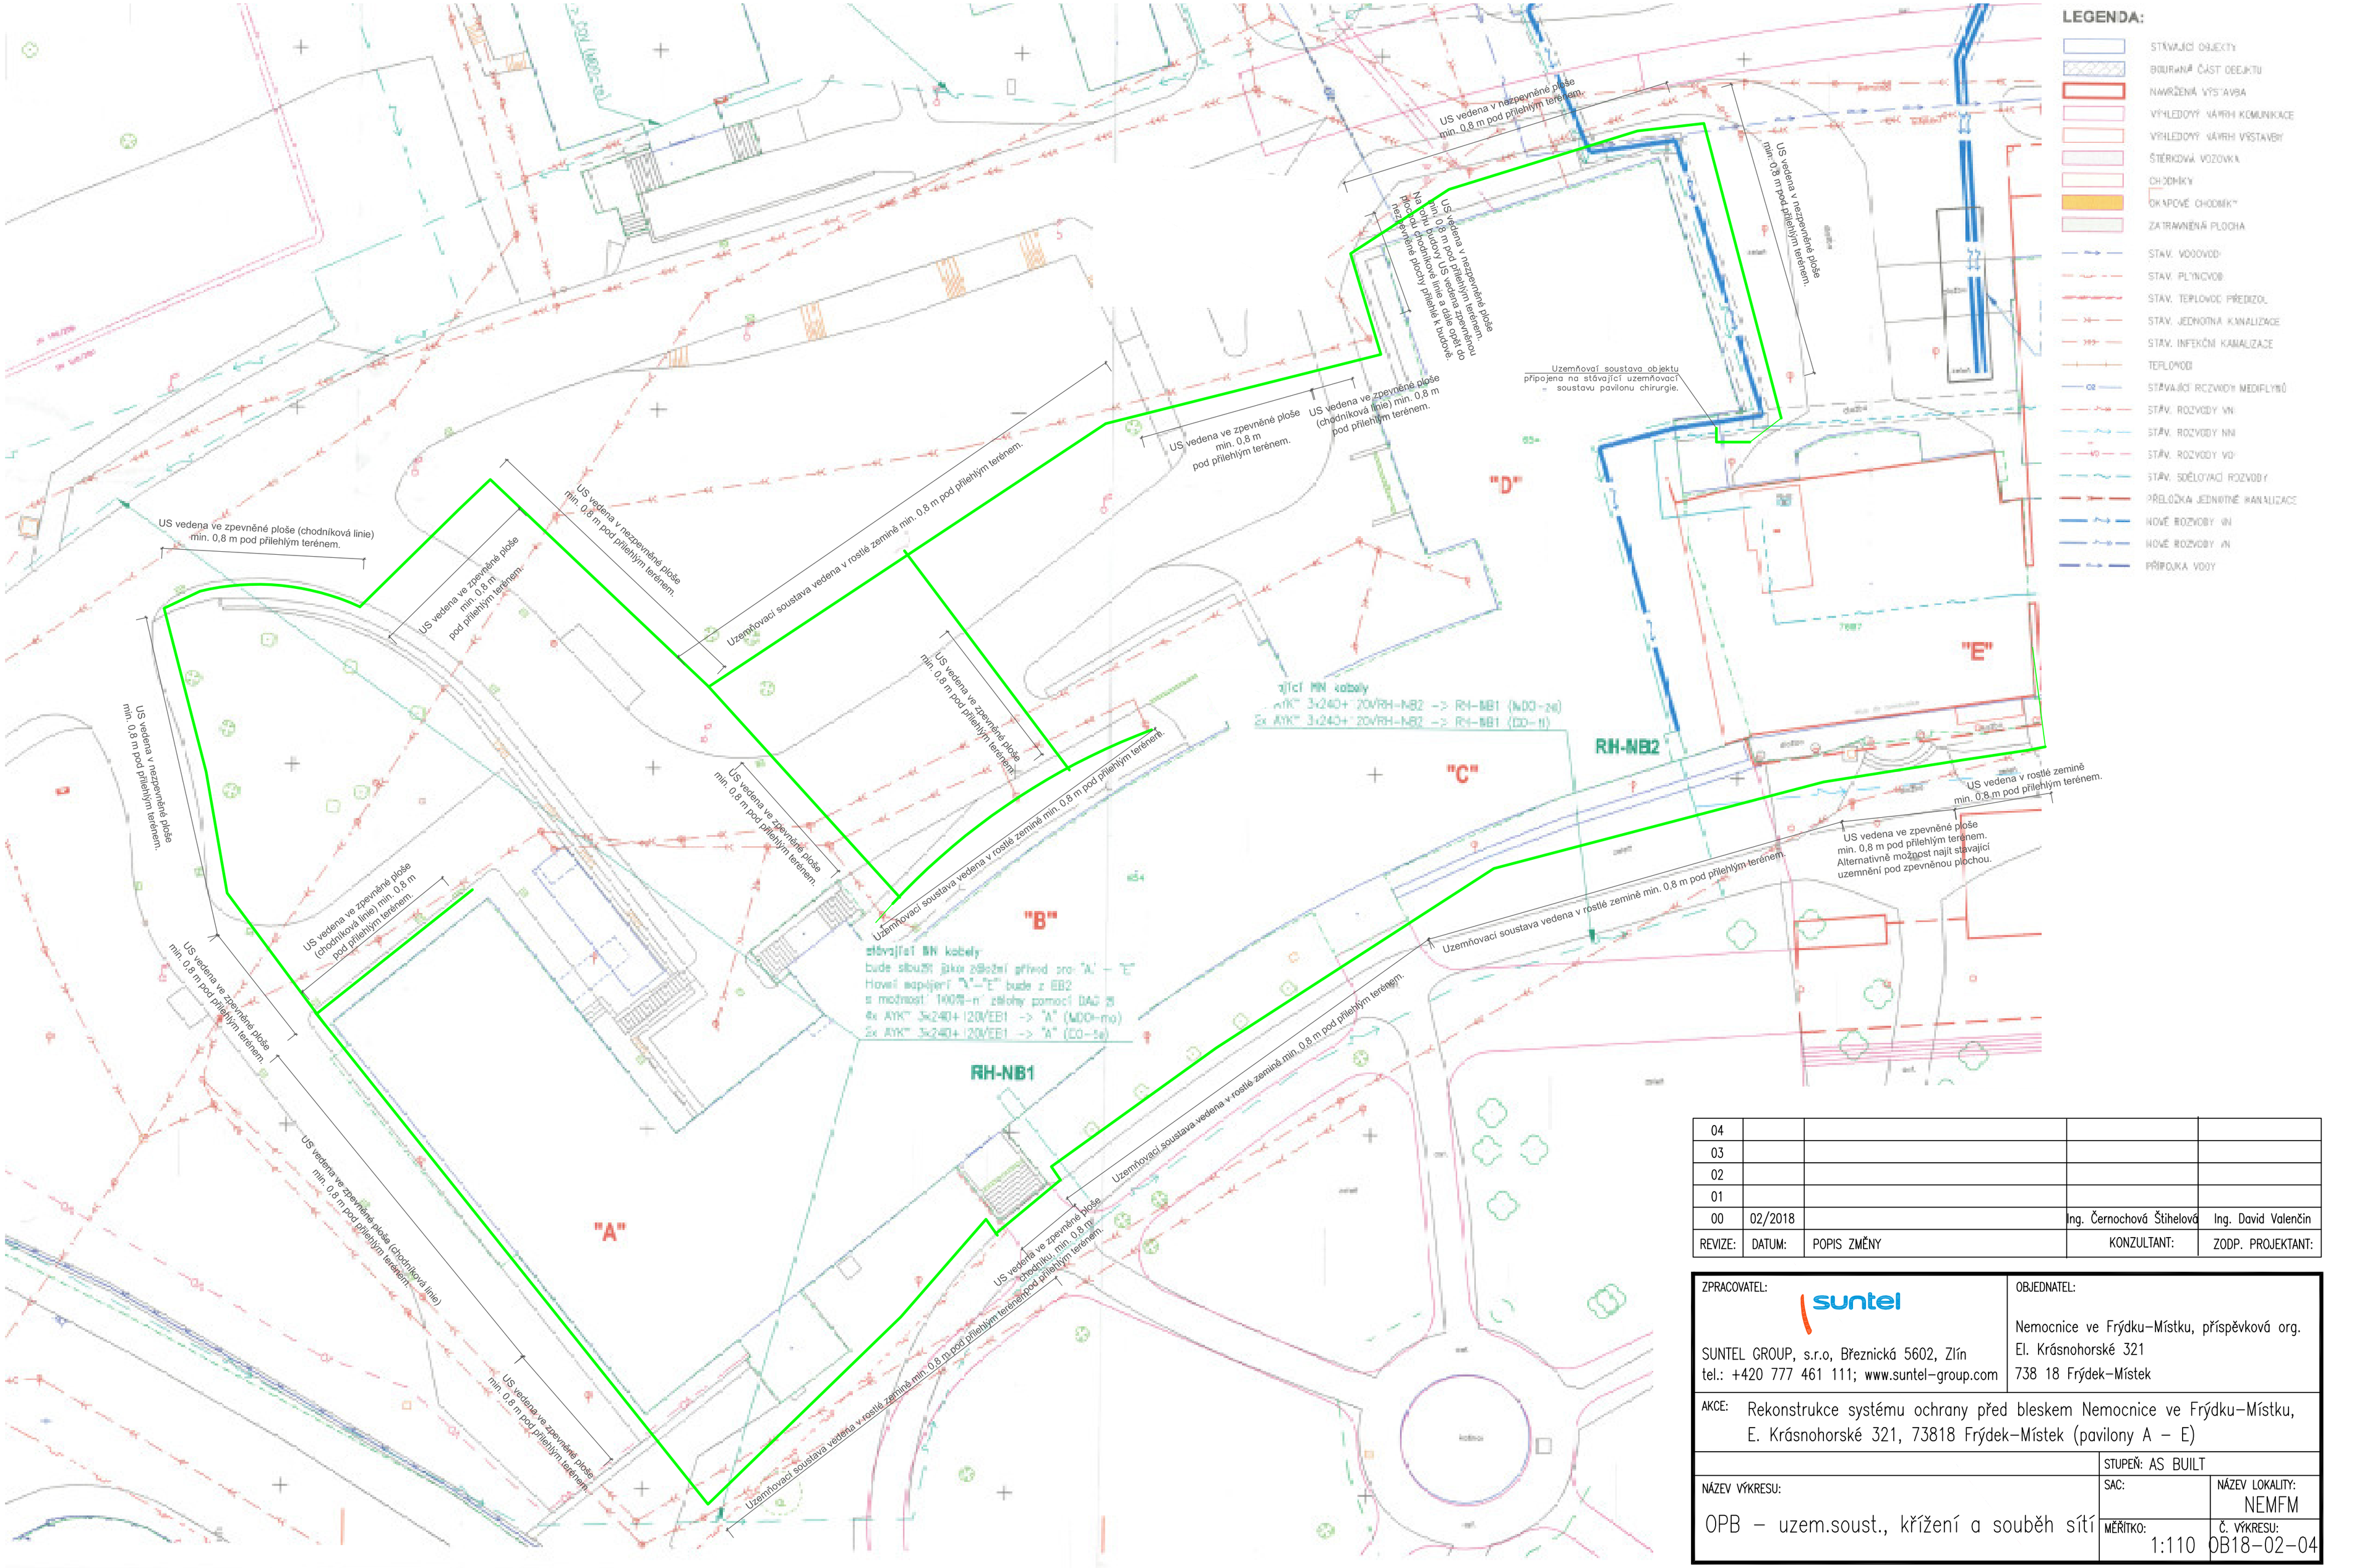

04				
03				
02				
01				
00	02/2018		Ing. Černochová Štihelová	Ing. David Valenčin
REVIZE:	DATUM:	POPIS ZMĚNY	KONZULTANT:	ZODP. PROJEKTANT:

ZPRACOVATEL:

SUNTEL GROUP, s.r.o, Březnická 5602, Zlín
tel.: +420 777 461 111; www.suntel-group.com

OBJEDNATEL:

Nemocnice ve Frýdku–Místku, příspěvková org.
El. Krásnohorské 321
738 18 Frýdek–Místek

AKCE: Rekonstrukce systému ochrany před bleskem Nemocnice ve Frýdku–Místku, E. Krásnohorské 321, 73818 Frýdek–Místek (pavilony A – E)

STUPEŇ: AS BUILT

NÁZEV VÝKRESU: OPB – uzem.soust., křížení a souběh sítí

SAC:

NÁZEV LOKALITY: NEMFM

MĚŘÍTKO: 1:110

Č. VÝKRESU: OB18–02–04