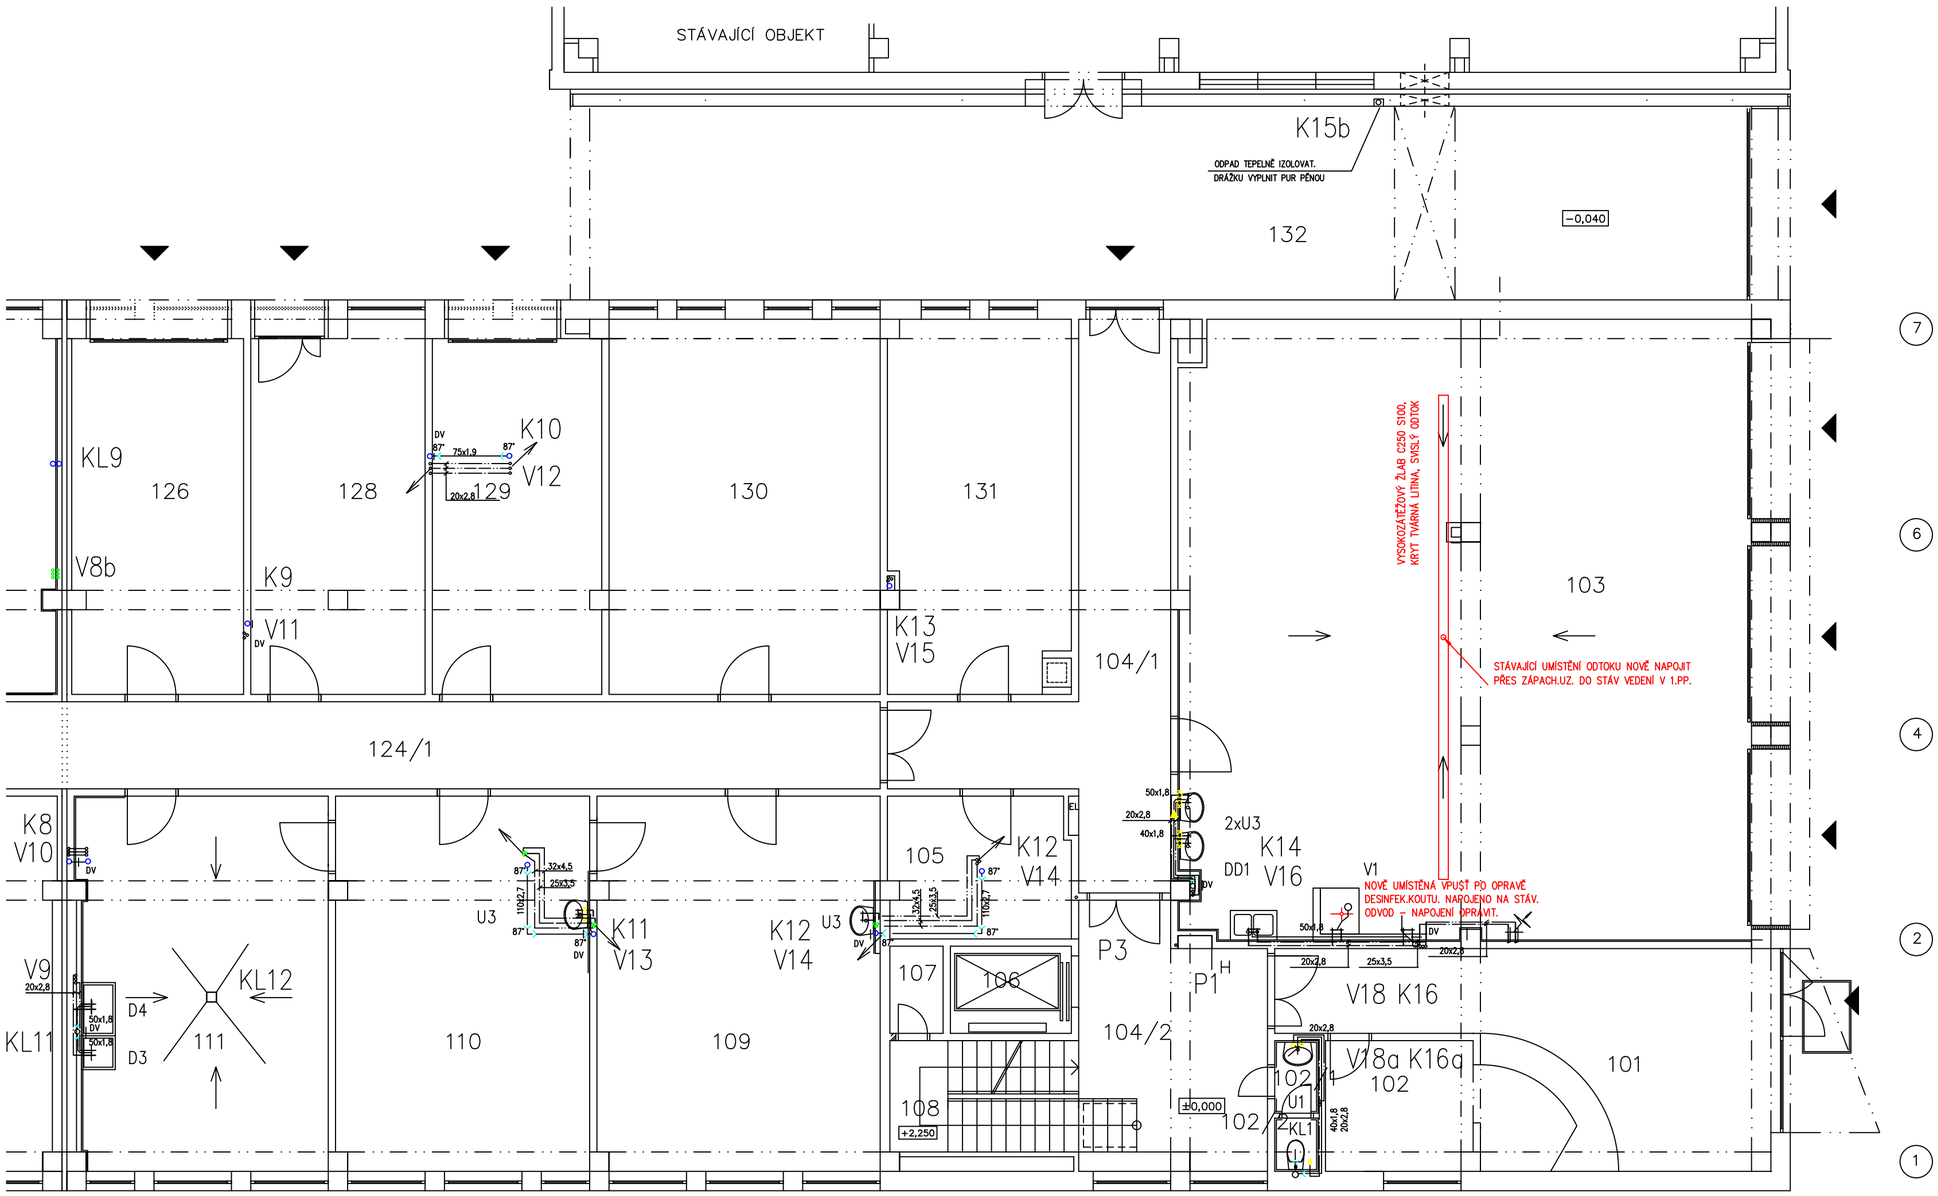

LEGENDA MÍSTNOSTI

Č.M	ÚČEL MÍSTNOSTI	PL.
101	VSTUP – ZÁDVEŘÍ	29.26
102	RECEPCE	14.70
102/1	PŘEDSÍŇ WC	1.35
102/2	WC	0.99
103	GARÁŽ SANITEK	158.22
104/1	CHODBA	30.57
104/2	CHODBA	20.00
105	SKLAD	11.87
106	OSOBNÍ VÝTAH E-LINE-1000/0,63	4.16
107	SKLAD	1.68
108	SCHODIŠTĚ	9.08
109	ZKUŠEBNA A OPRAVNA DÝCHACÍ TECHNIKY	45.14
110	DÍLNA DÝCHACÍ TECHNIKY	40.49
111	MOKRÝ PROVOZ	40.84
124/1	CHODBA	30.24
126	ČLUNY	27.87
128	SORBENTY	27.74
129	SKLAD CHTS	27.40
130	DÝCHACÍ TECHNIKA	43.40
131	SKLAD	29.25
132	PRŮJEZD	

LEGENDA OZNAČENÍ:

- KANALIZACE JEDNOTNÁ
- ROZVOD STV
- ROZVOD TUV
- ROZVOD CTV
- ROZVOD POŽÁRNÍ VODY
- V1 STOUPAČKA VODY STV,CTV,TUV
- P1 STOUPAČKA VODY POŽÁRNÍ
- K1 OZNAČENÍ ODPADU KANALIZACE JEDNOTNÉ
- KL1 OZNAČENÍ ODPADU KANALIZACE DO ORL

STAVEB. ÚPRAVY – DO PD SKUTEČNÉHO PROVEDENÍ

±0,000 = 231,725

VYPRACOVAL			
VIKTOR MIČAN			

ZDRAVOTNICKÁ ZÁCHRANNÁ SLUŽBA MORAVSKOSLEZSKÉHO KRAJE, P.O.
VÝŠKOVICKÁ 40
700 30 OSTRAVA – ZÁBŘEH

OPRAVA PODLAH GARÁŽÍ SANITEK
VÝJEZDOVÉ STANOVIŠTĚ ZZS O.-ZÁBŘEH

PŮDORYS 1.NP Kanalizace

FORMÁT	
DATUM	
STUPEŇ P.D.	OPRAVY STAV.STAVU
Z.ČÍSLO	
MĚŘÍTKO	ČÍSLO VÝKRESU